



特記事項	・	課長	担当	係長	担当	製作年月日	工事名称	明石市立明石養護学校建築設備定期点検業務	内	M-1
	・					29年11月 日	図面名称	(現況図) 給水設備系統図	全葉	**
	・	明石市教育委員会学校管理課					縮尺	1/-		



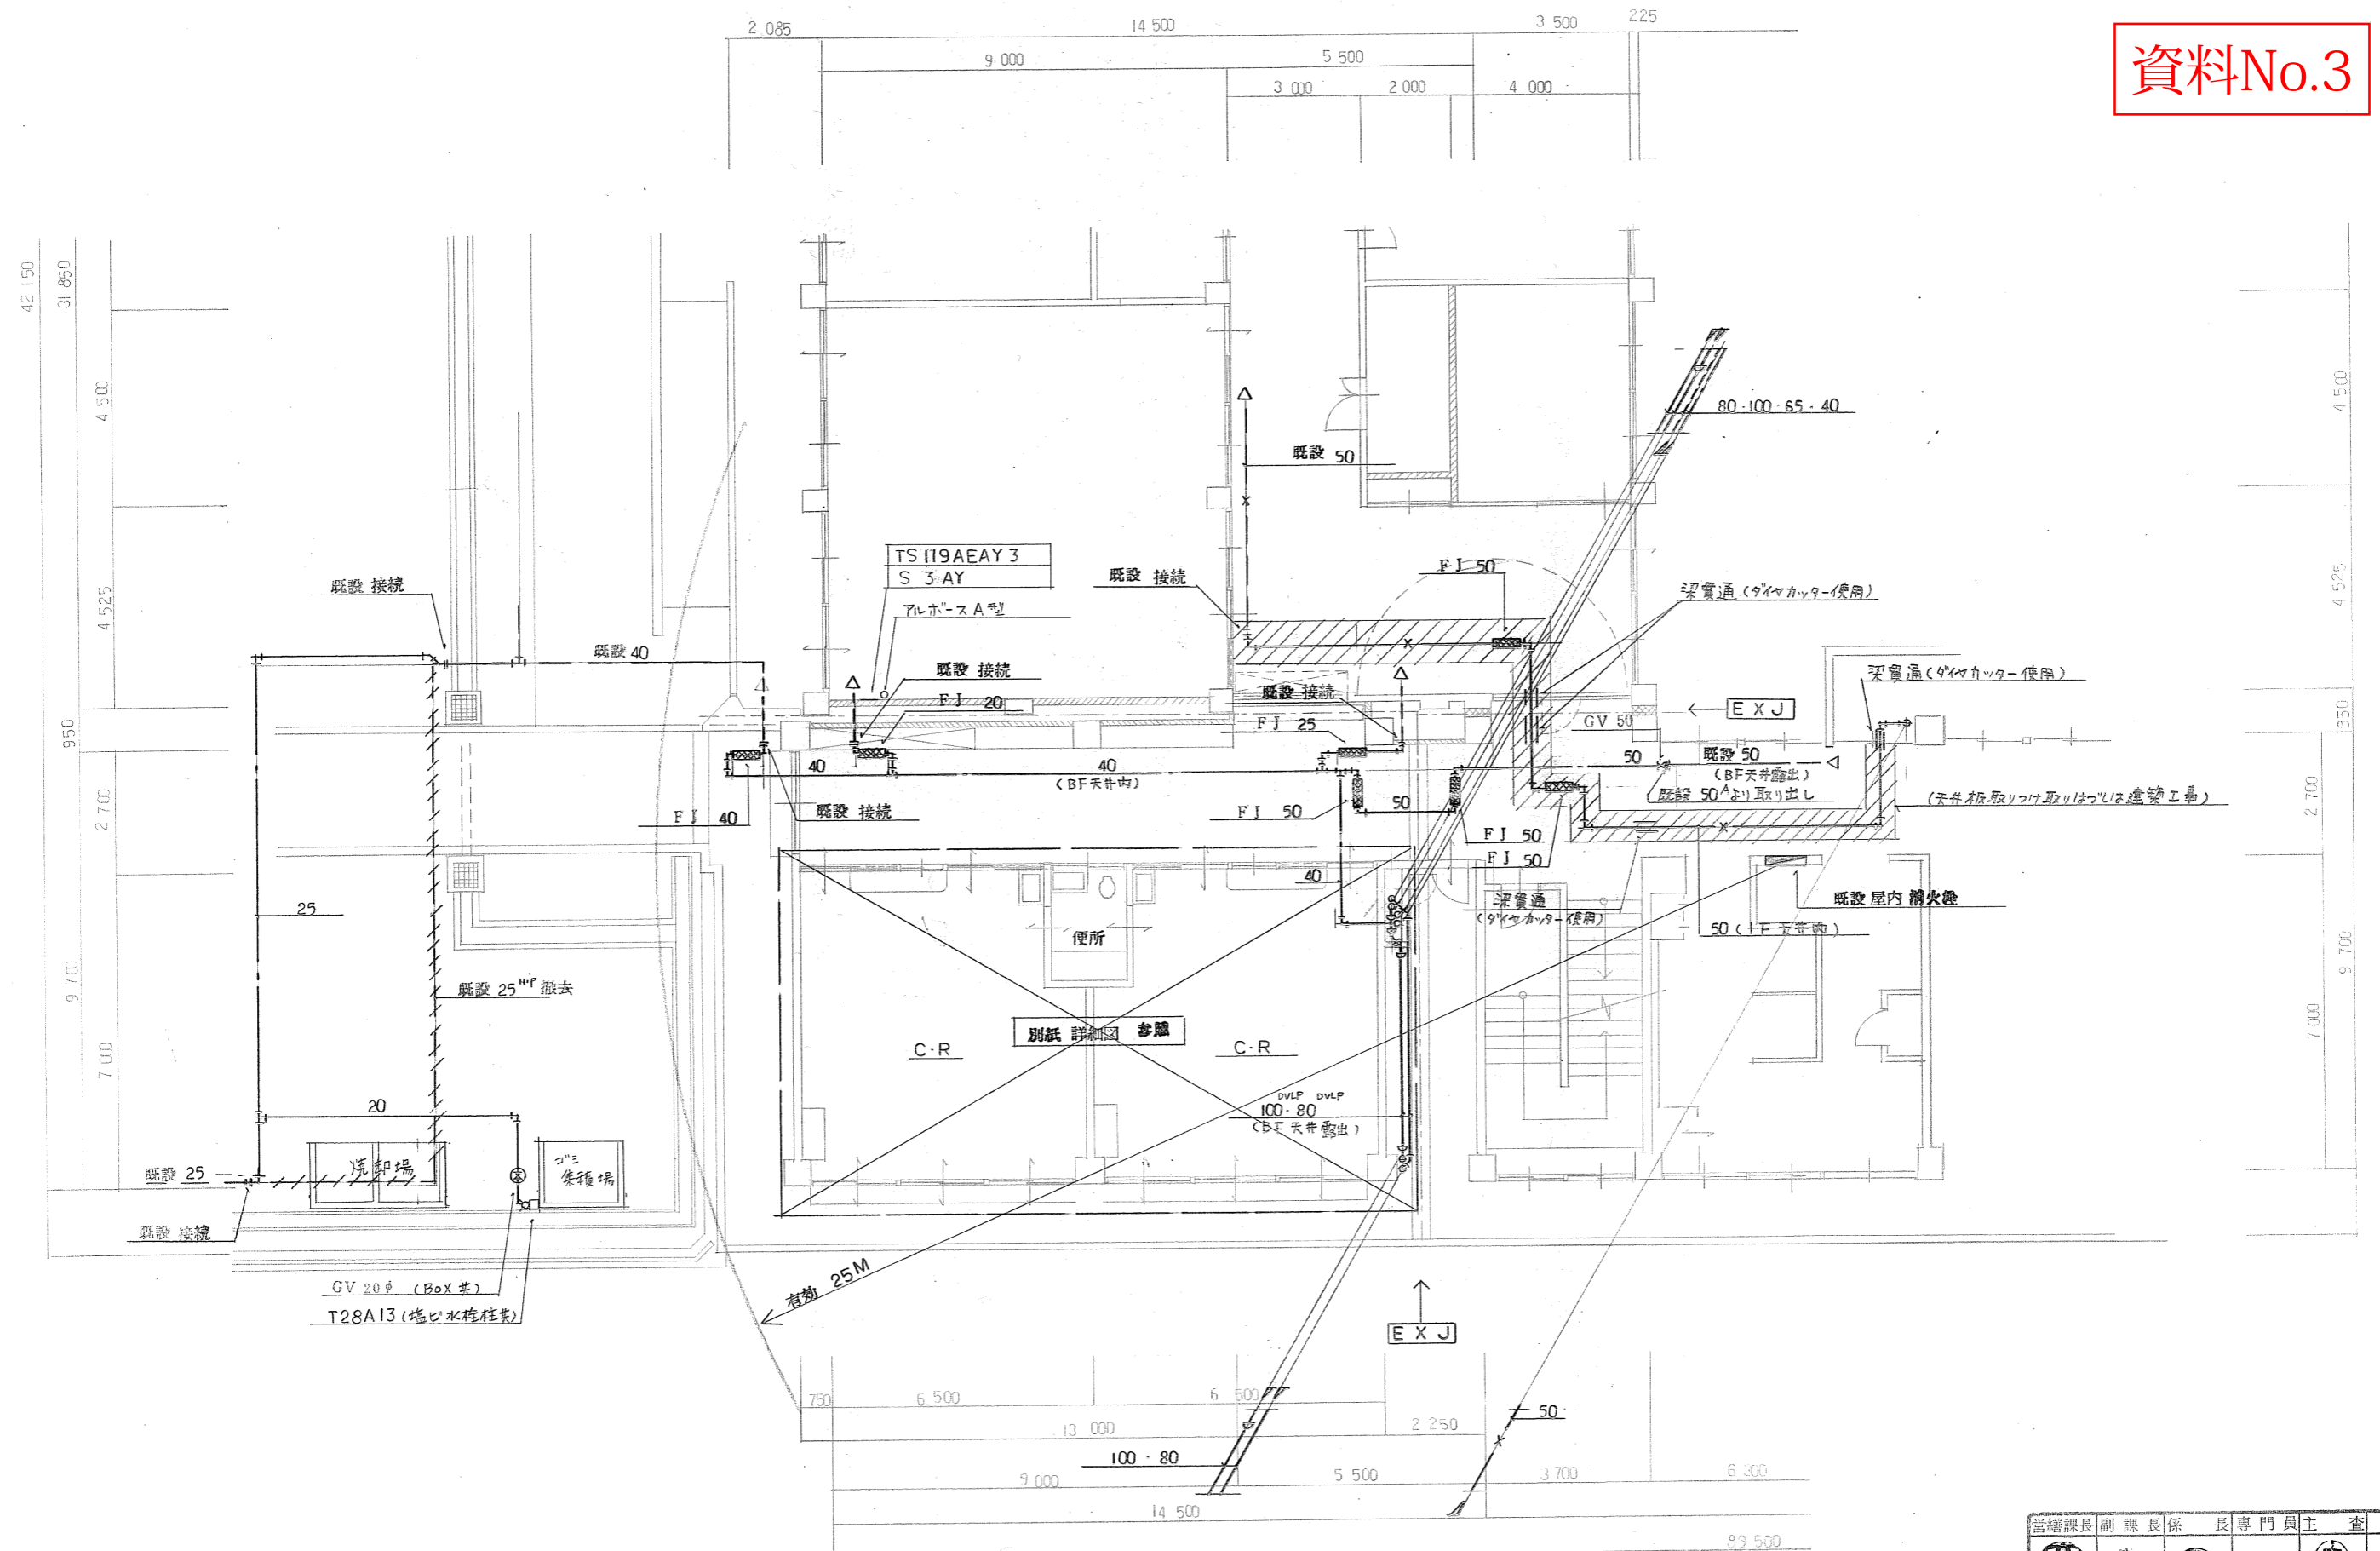

1階 平面図 1:100

営繕課長	副課長	係長	専門員	主査	係

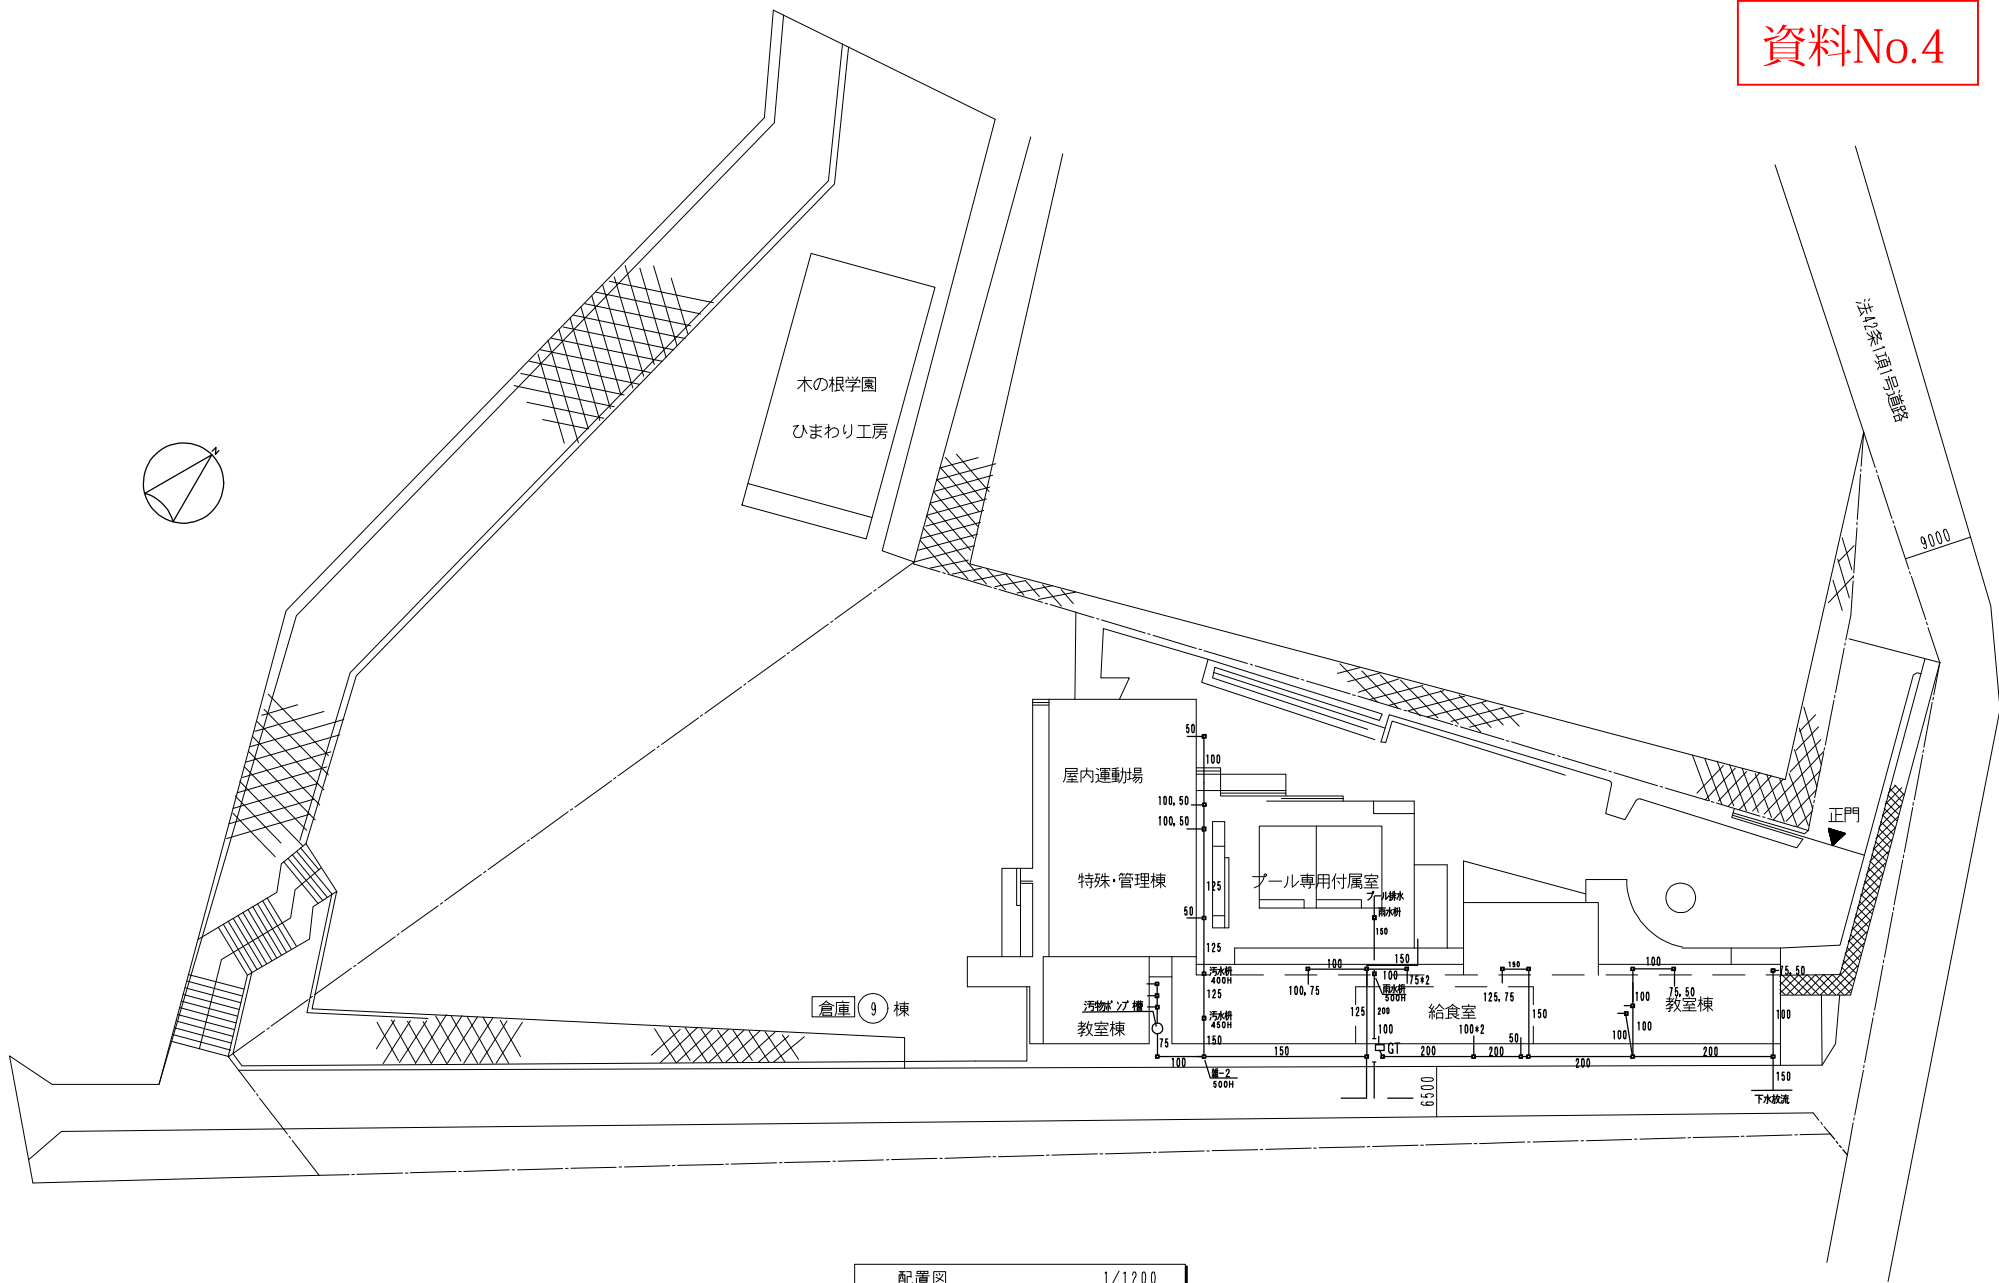


特記事項	課長	担当	製作年月日	工事名称	内
			29年11月 日	明石市立明石養護学校建築設備定期点検業務	M - 4
	明石市都市整備部建築室耐震推進課			図面名称	全葉 **
				(現況図) 屋外排水設備図	縮尺 1/1200


改修後

資料No.5

--- 既設管を示す。  
 ——— 新設管を示す。

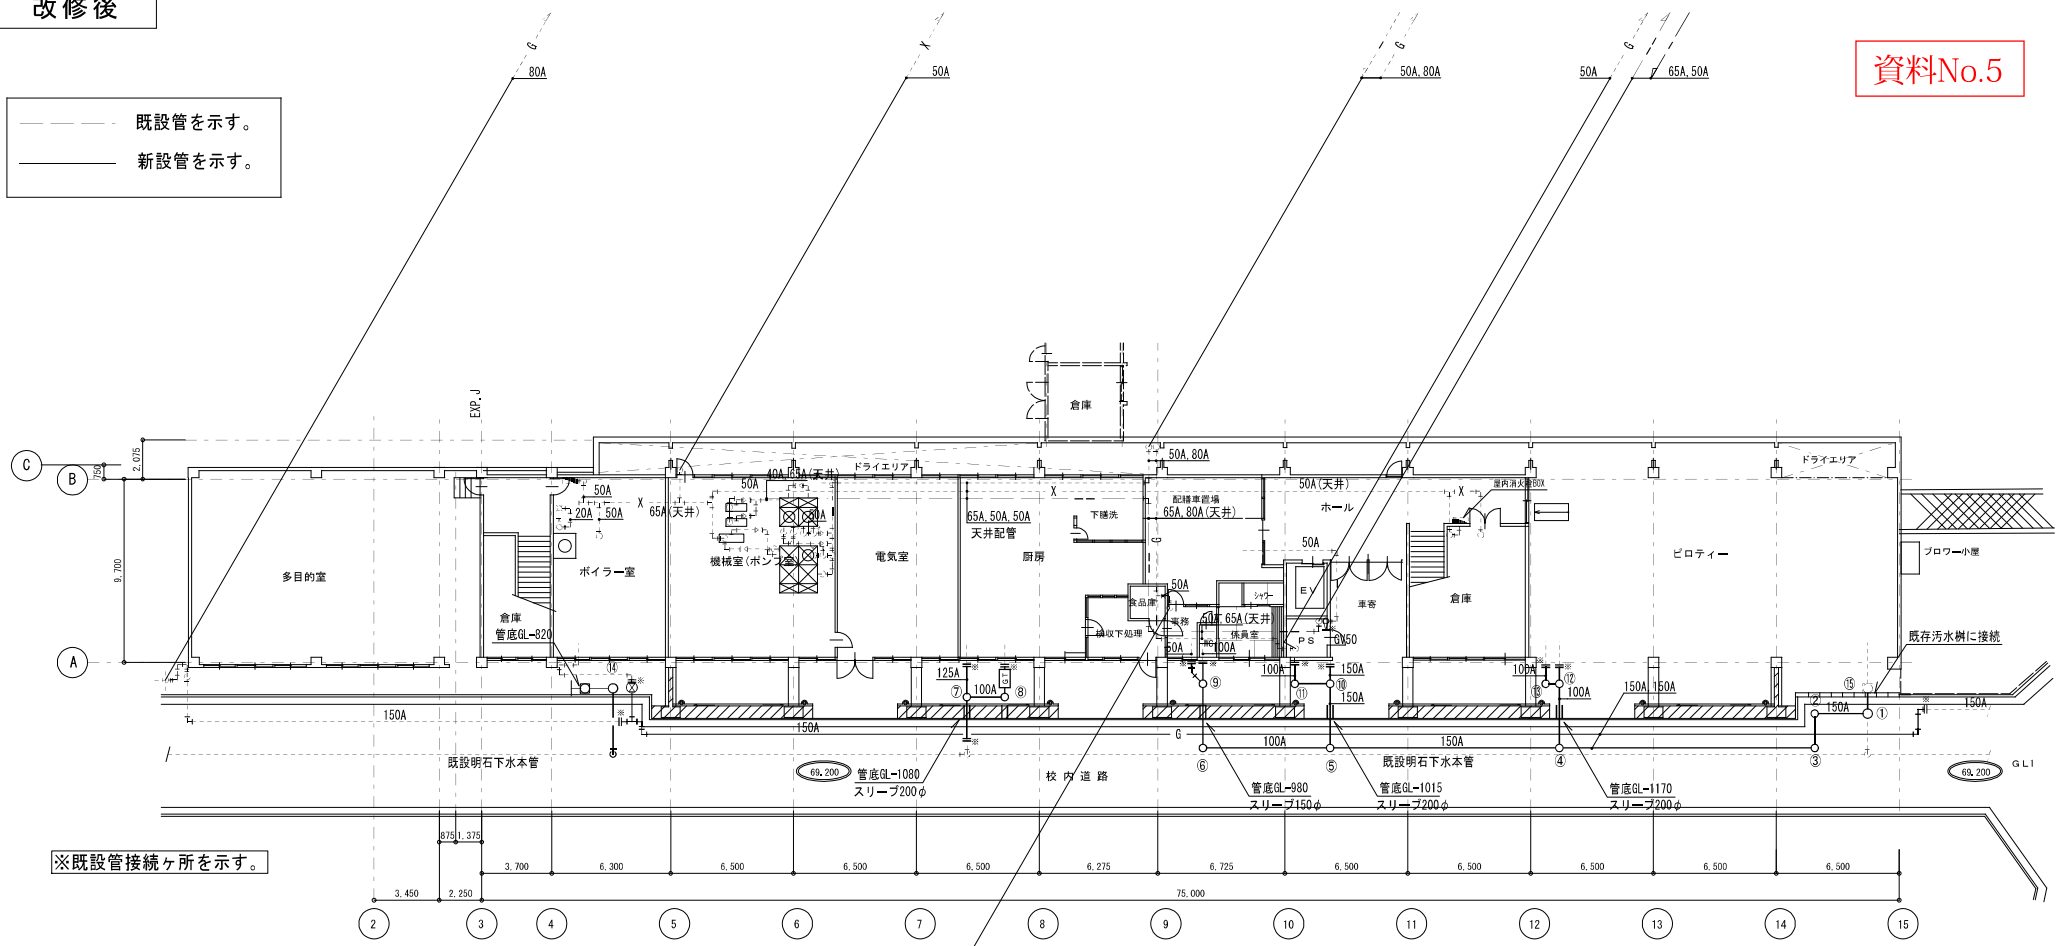

※既設管接続ヶ所を示す。

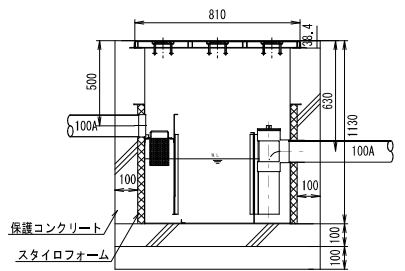

埋設 グリストラップ設置要領図

地階平面図 1/200

樹リスト


記号	名 称	仕 様	深さ (GL-)	備 考
①	新設小口径樹	150-300 300φ	1600	防護蓋 (T-25)
②	新設小口径樹	150-200 200φ	1570	防護蓋 (T-25)
③	新設小口径樹	150-200 200φ	1550	防護蓋 (T-25)
④	新設小口径樹	150×100-200 200φ	1480	防護蓋 (T-25)
⑤	新設小口径樹	150-200 200φ	1360	防護蓋 (T-25)
⑥	新設小口径樹	100-150 150φ	1250	防護蓋 (T-25)
⑦	新設小口径樹	150×100-200 200φ	1150	塩ビ蓋
⑧	新設小口径樹	100-150 150φ	1100	塩ビ蓋
⑨	新設小口径樹	100-150 150φ	1330	塩ビ蓋
⑩	新設小口径樹	150×100-200 200φ	1380	塩ビ蓋
⑪	新設小口径樹	100-150 150φ	1320	塩ビ蓋
⑫	新設小口径樹	100-150 150φ	1460	塩ビ蓋
⑬	新設小口径樹	100-150 150φ	1440	塩ビ蓋
⑭	新設小口径樹	150-300 300φ	1600	塩ビ蓋
⑮	既設1号人孔	900φ 600φ	1360	重荷重型

深さは、仕上げ面から管底とする。

完成図

特記事項	・	株式会社 村上建築設計室 一級建築士 第188238号 村上 博 通	兵庫県姫路市元町120番地 兵庫県知事 第450356号 TEL:079-209-8028	課長	担当	担当	担当	製作年月日	工事名称	内
	・							H27年2月 日	明石市立明石養護学校校舎耐震補強ほか工事	M-07
	・							図面名称	改修後 地階平面図 (衛生)	縮尺
	・								1/200	全業 139

明石市都市整備部建築室営繕課

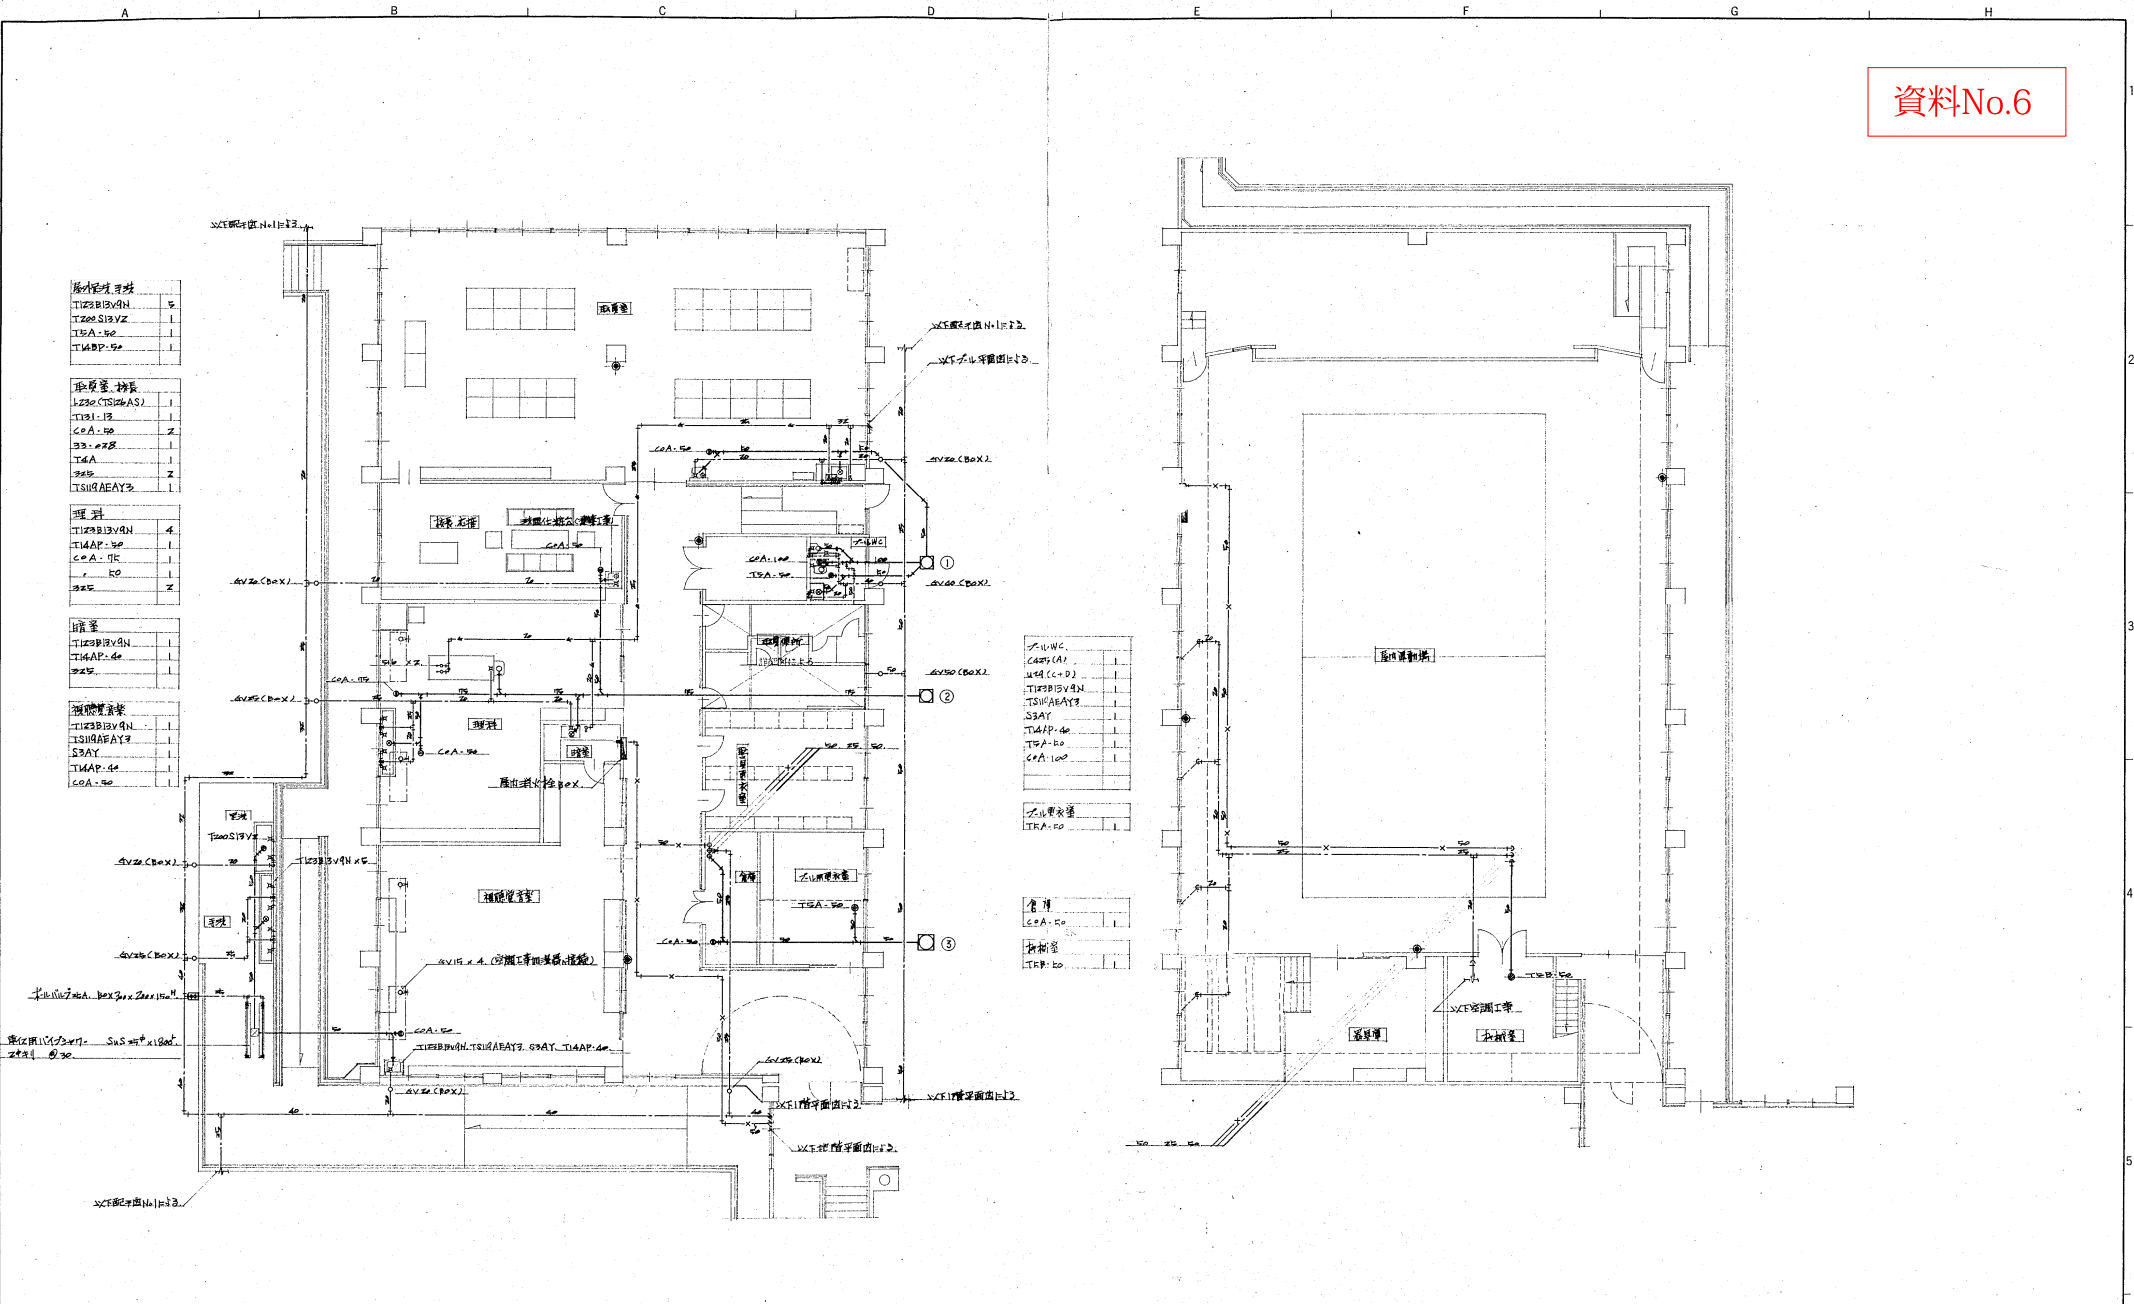

屋外配管目録

TI230BIV4N	5
TI230SIVZ	1
TI2A-50	1
TI4BP-50	1

取替管 材質

L230CTS26ASJ	1
TI31-13	1
COA-50	2
B3-02R	1
TA4	1
325	2
TSUGAEAY2	1

埋管

TI230BIV4N	4
TI4AP-50	1
COA-7R	1
RO	1
325	2

埋管

TI230BIV4N	1
TI4AP-40	1
325	1

埋管 材質

TI230BIV4N	1
TSUGAEAY2	1
SBAY	1
TI4AP-50	1
COA-50	1


1階 設備平面図 1:100

2階 設備平面図 1:100


附記事項

株式会社  
小野建築設計事務所