

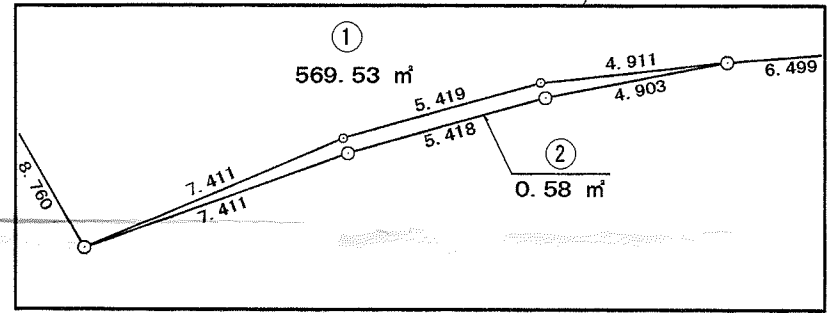
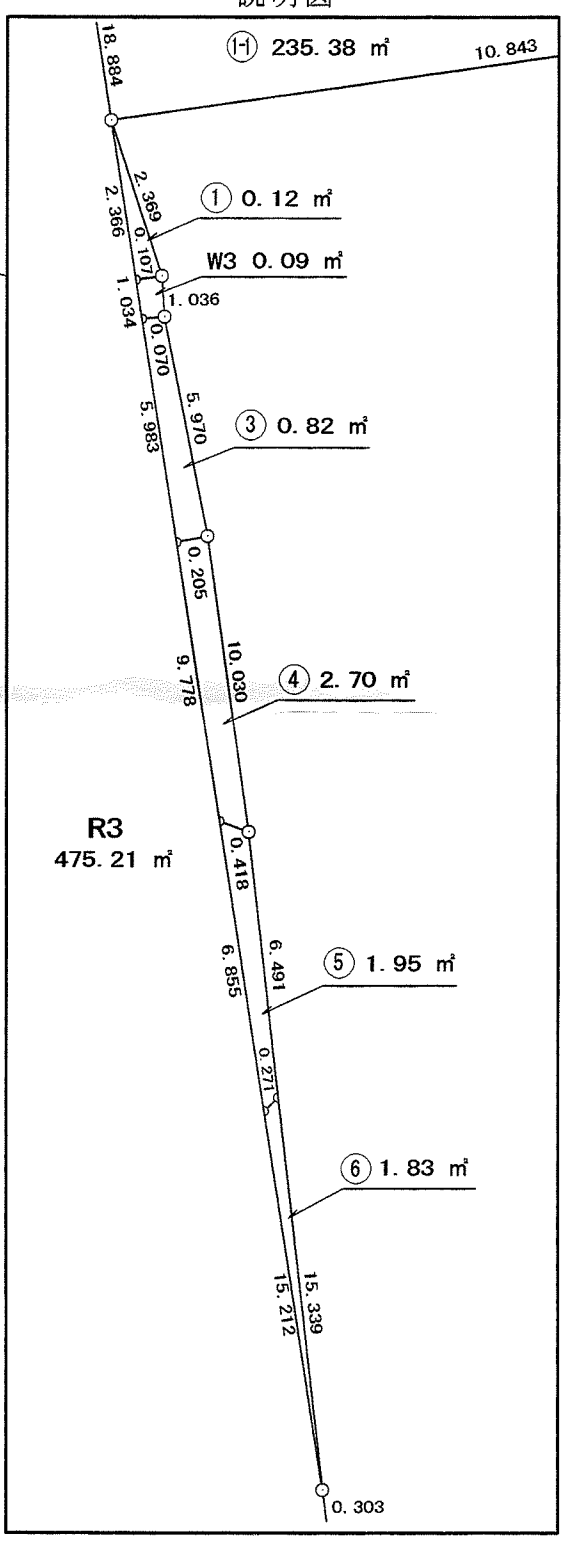
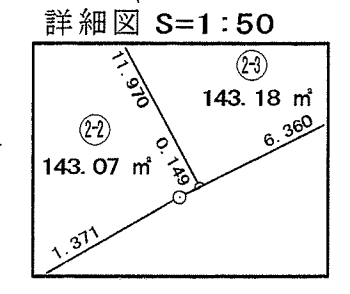
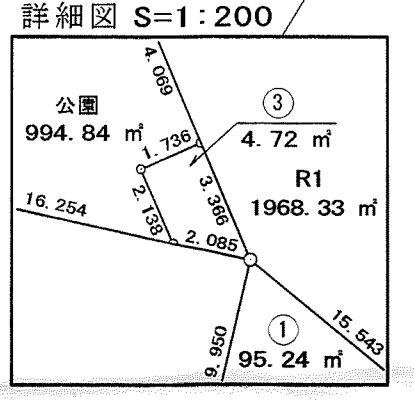
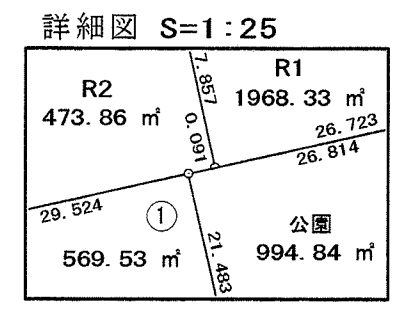
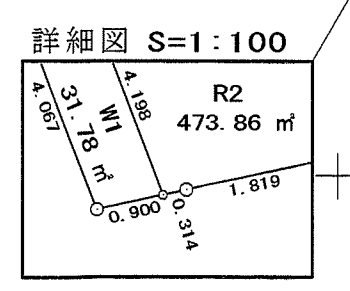
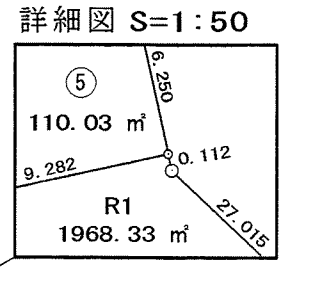
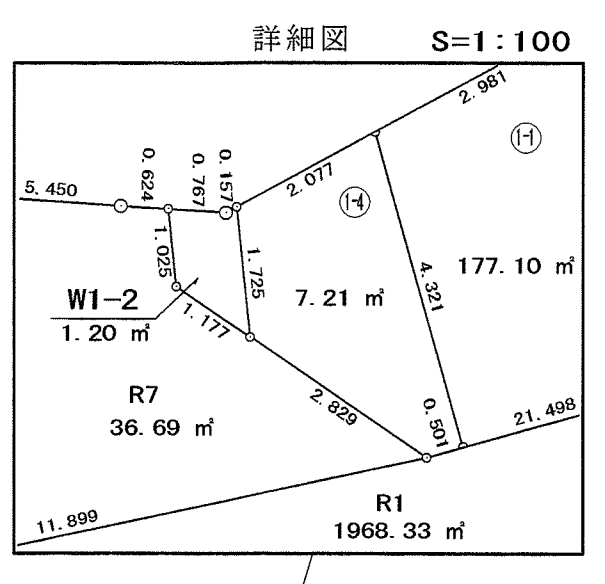
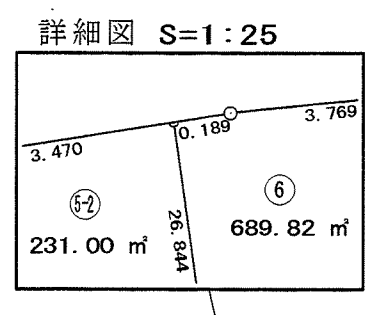
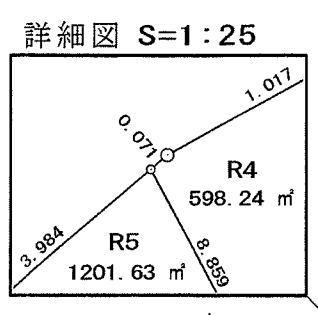


# 明石市福田西土地区画整理事業

## 画地出来形確認測量図

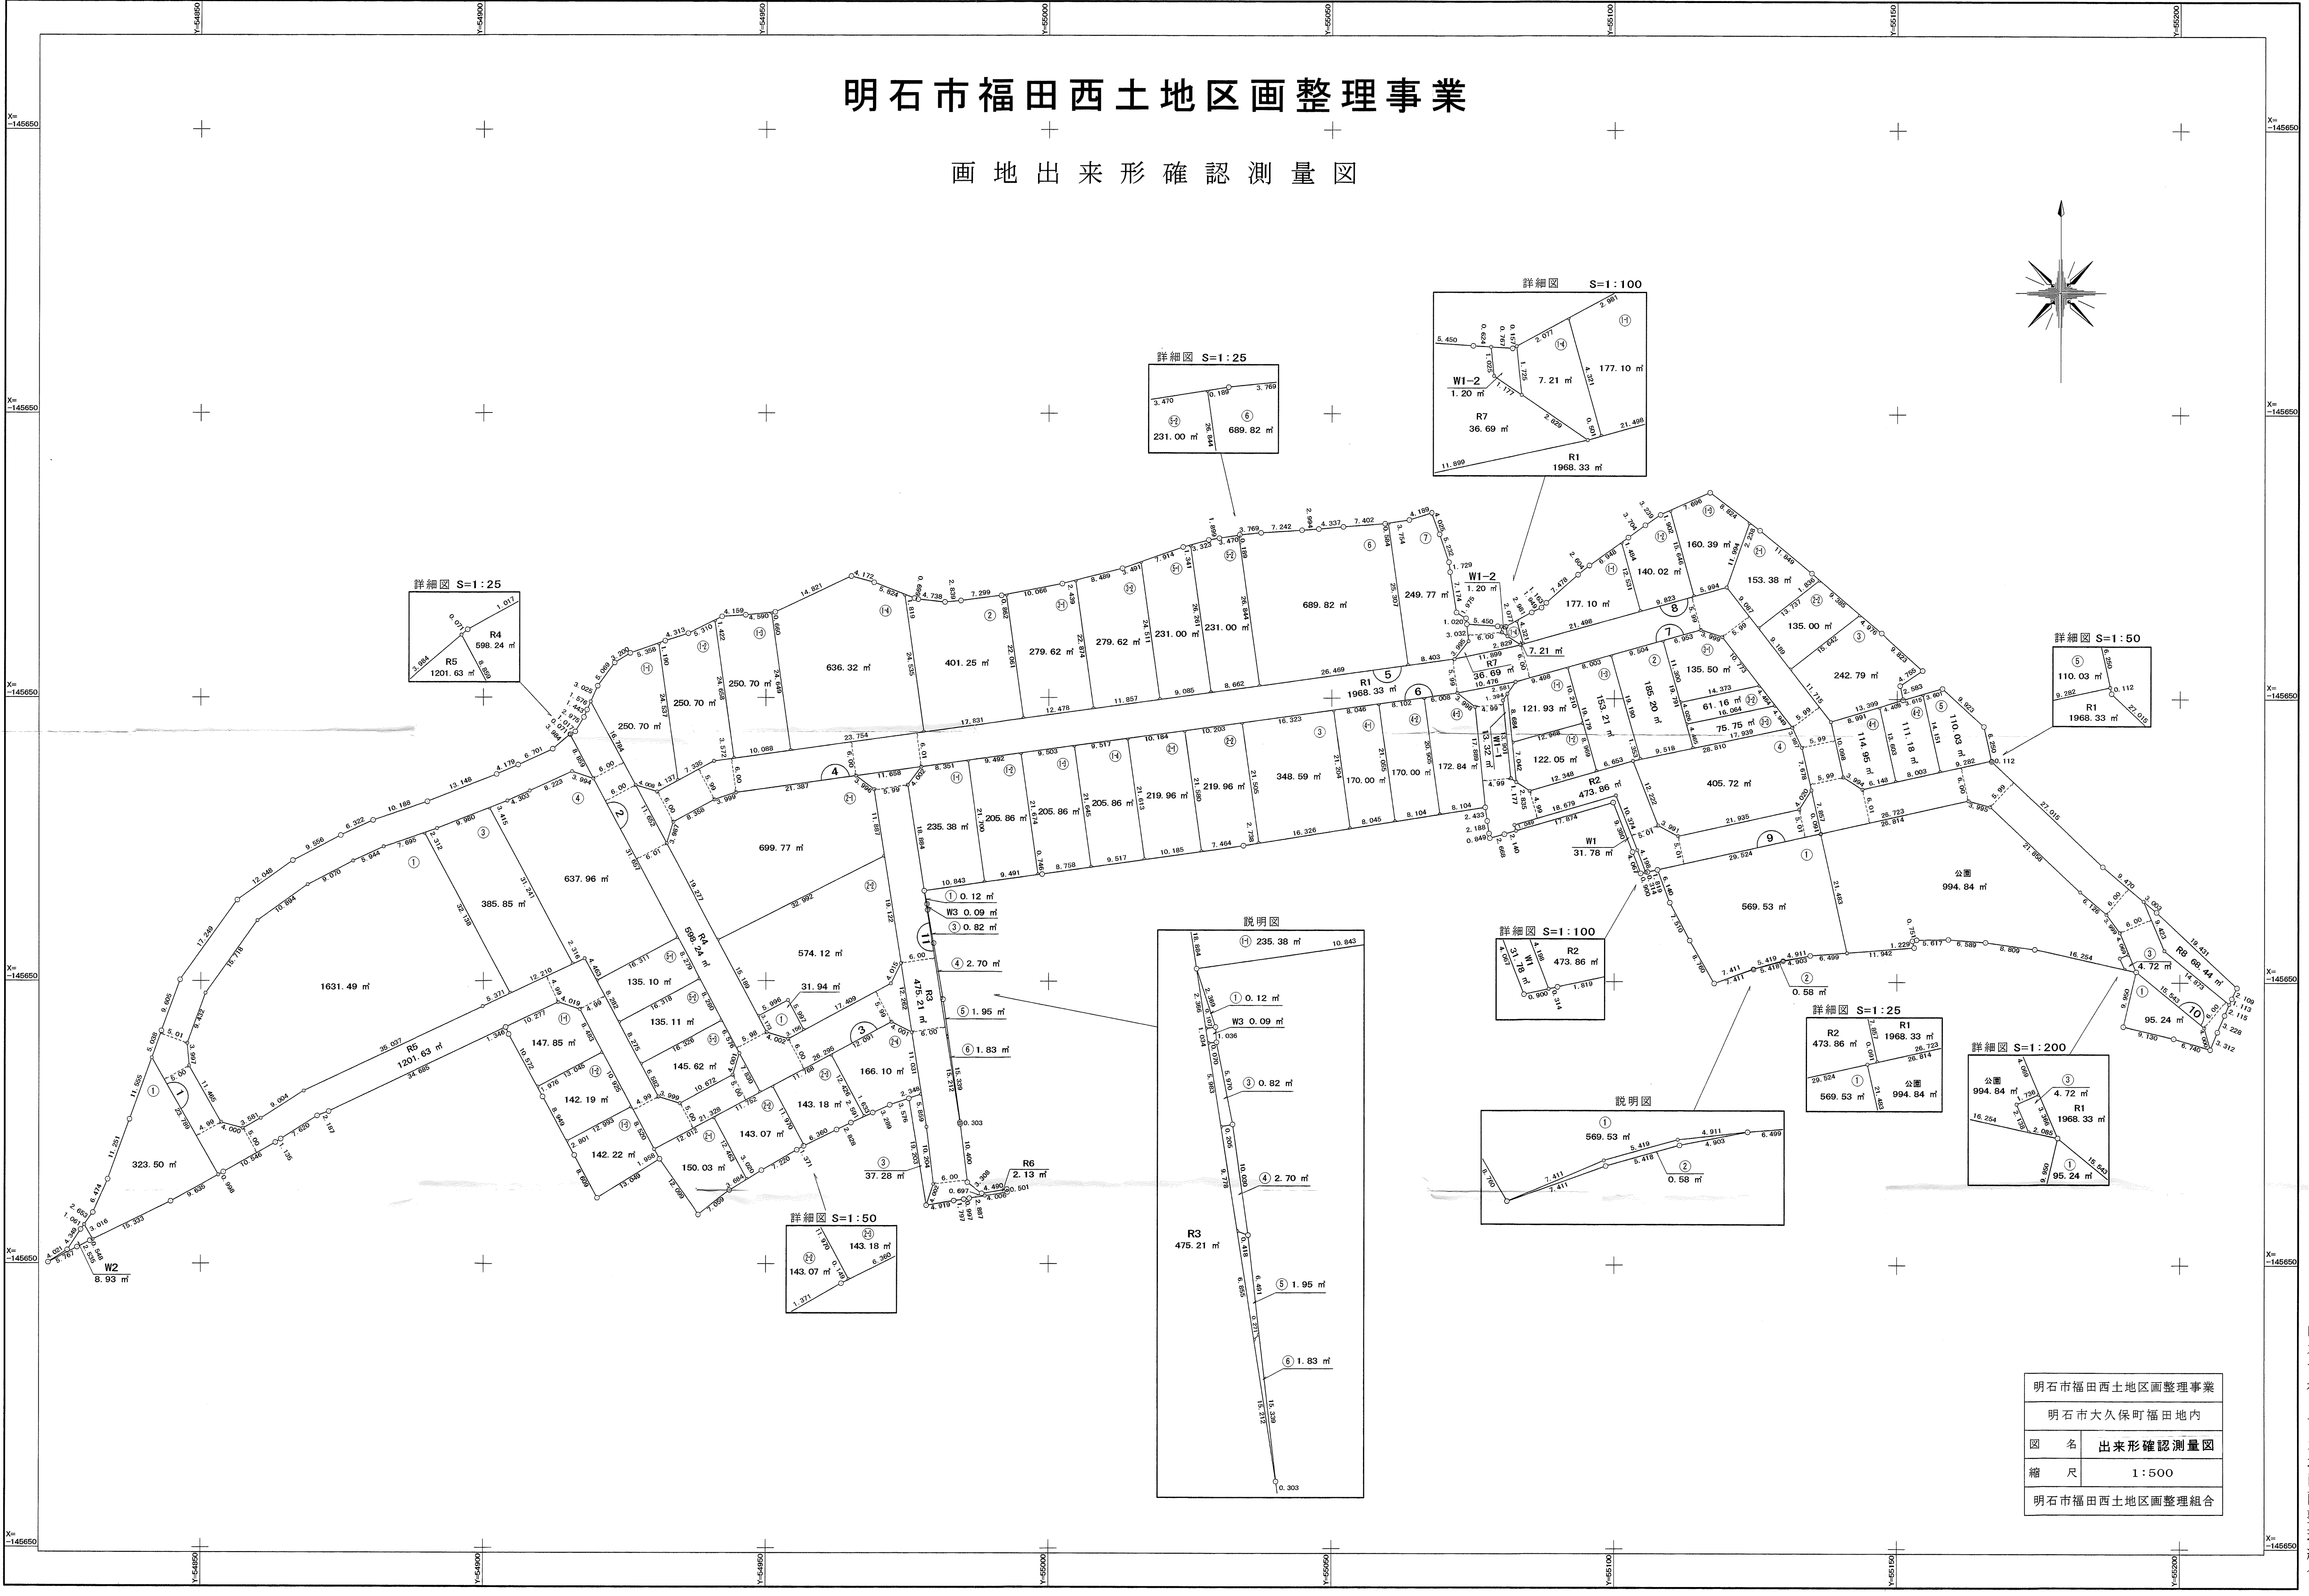

明石市福田西土地区画整理事業	
明石市大久保町福田地内	
図名	出来形確認測量図
縮尺	1:500
明石市福田西土地区画整理組合	

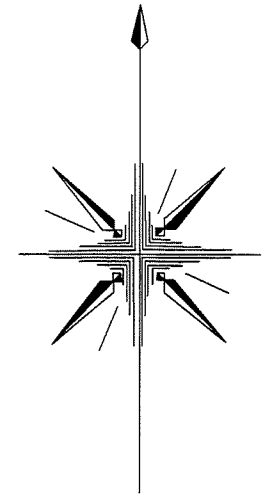