
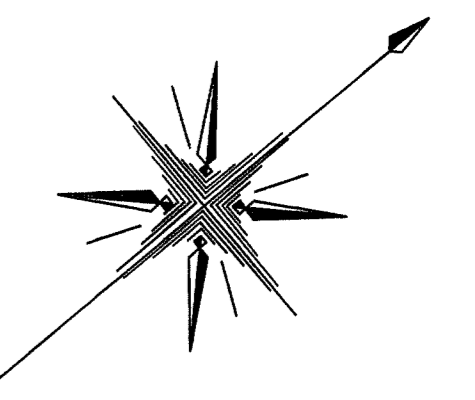


明石市松陰土地区画整理事業

出来形確認測量図

平成14年10月

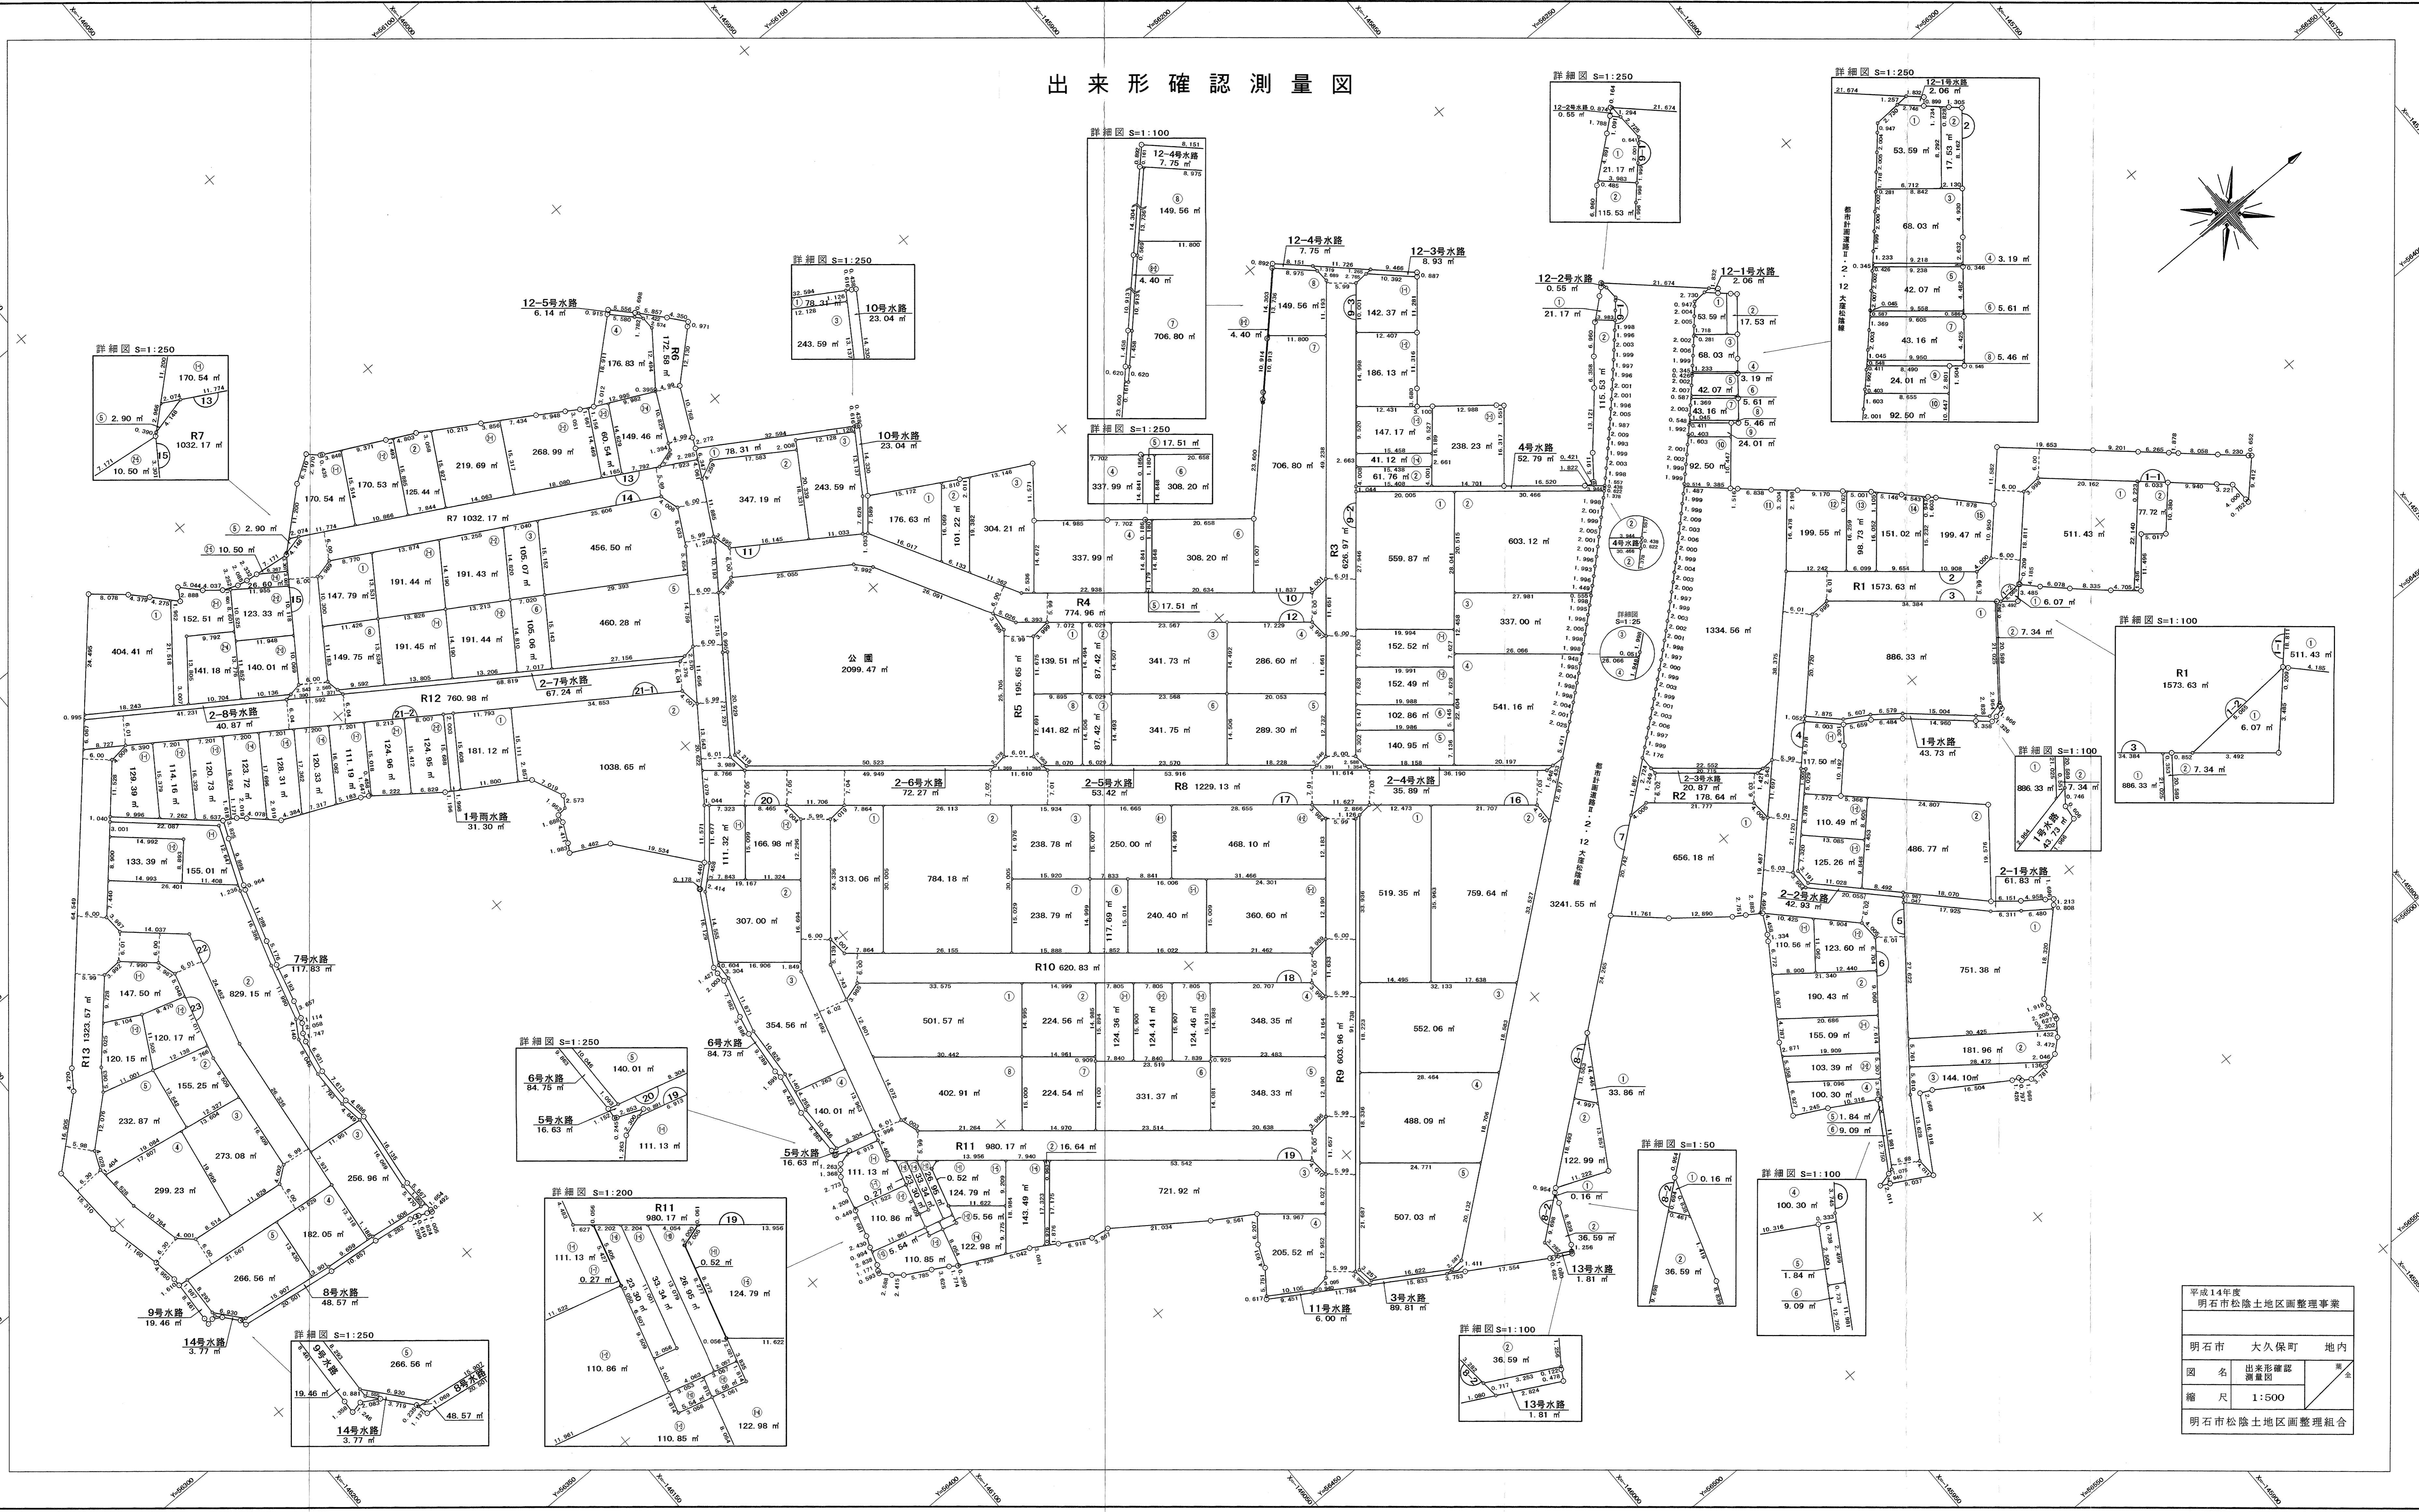

平成14年度 明石市松陰土地区画整理事業	
明石市 大久保町 地内	
図名	出来形確認測量図
縮尺	1:500
明石市松陰土地区画整理組合	

1:500

幸陽測量設計株式会社

明石市松陰土地区画整理組合