
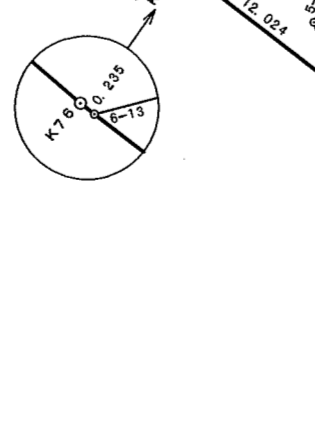
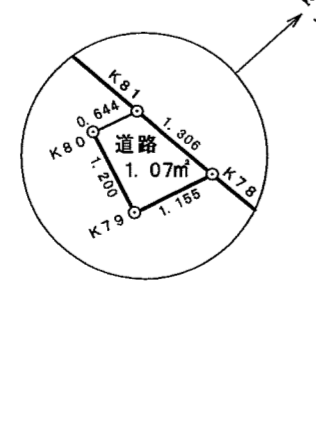
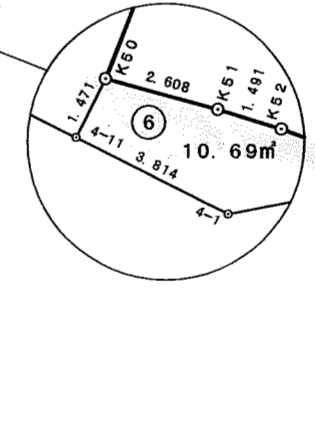
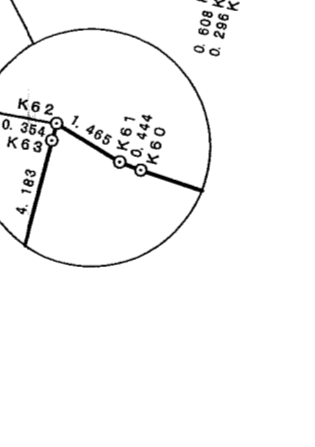
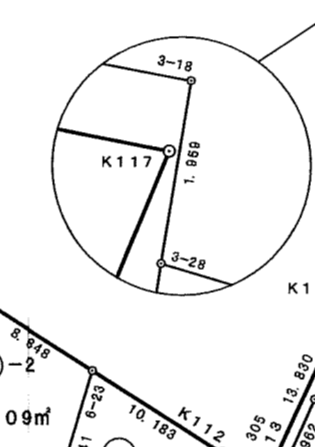
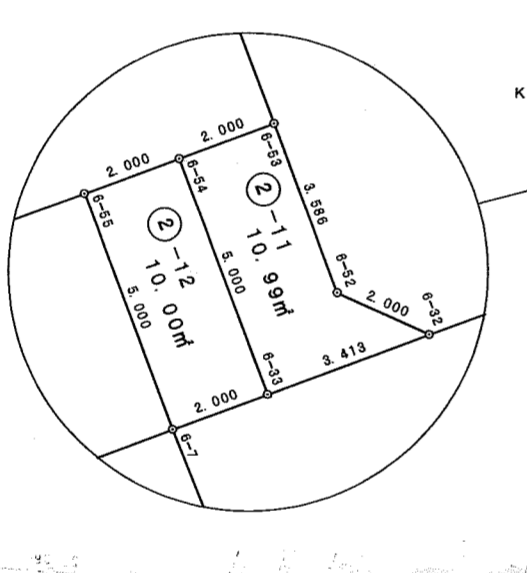
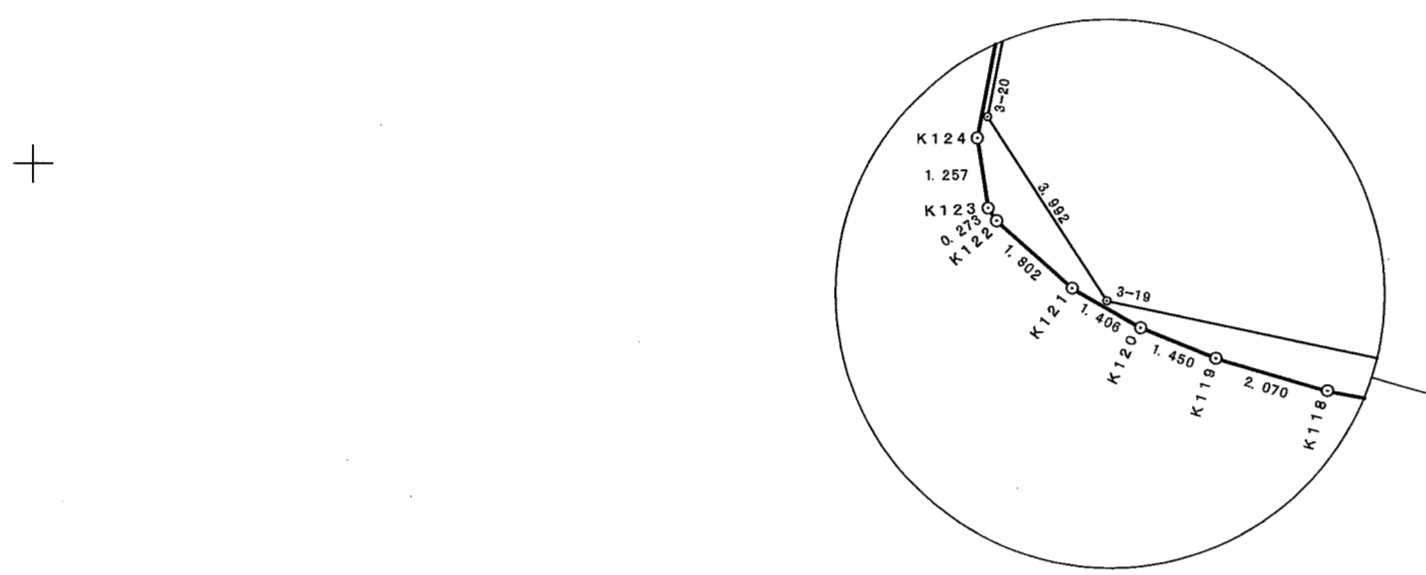
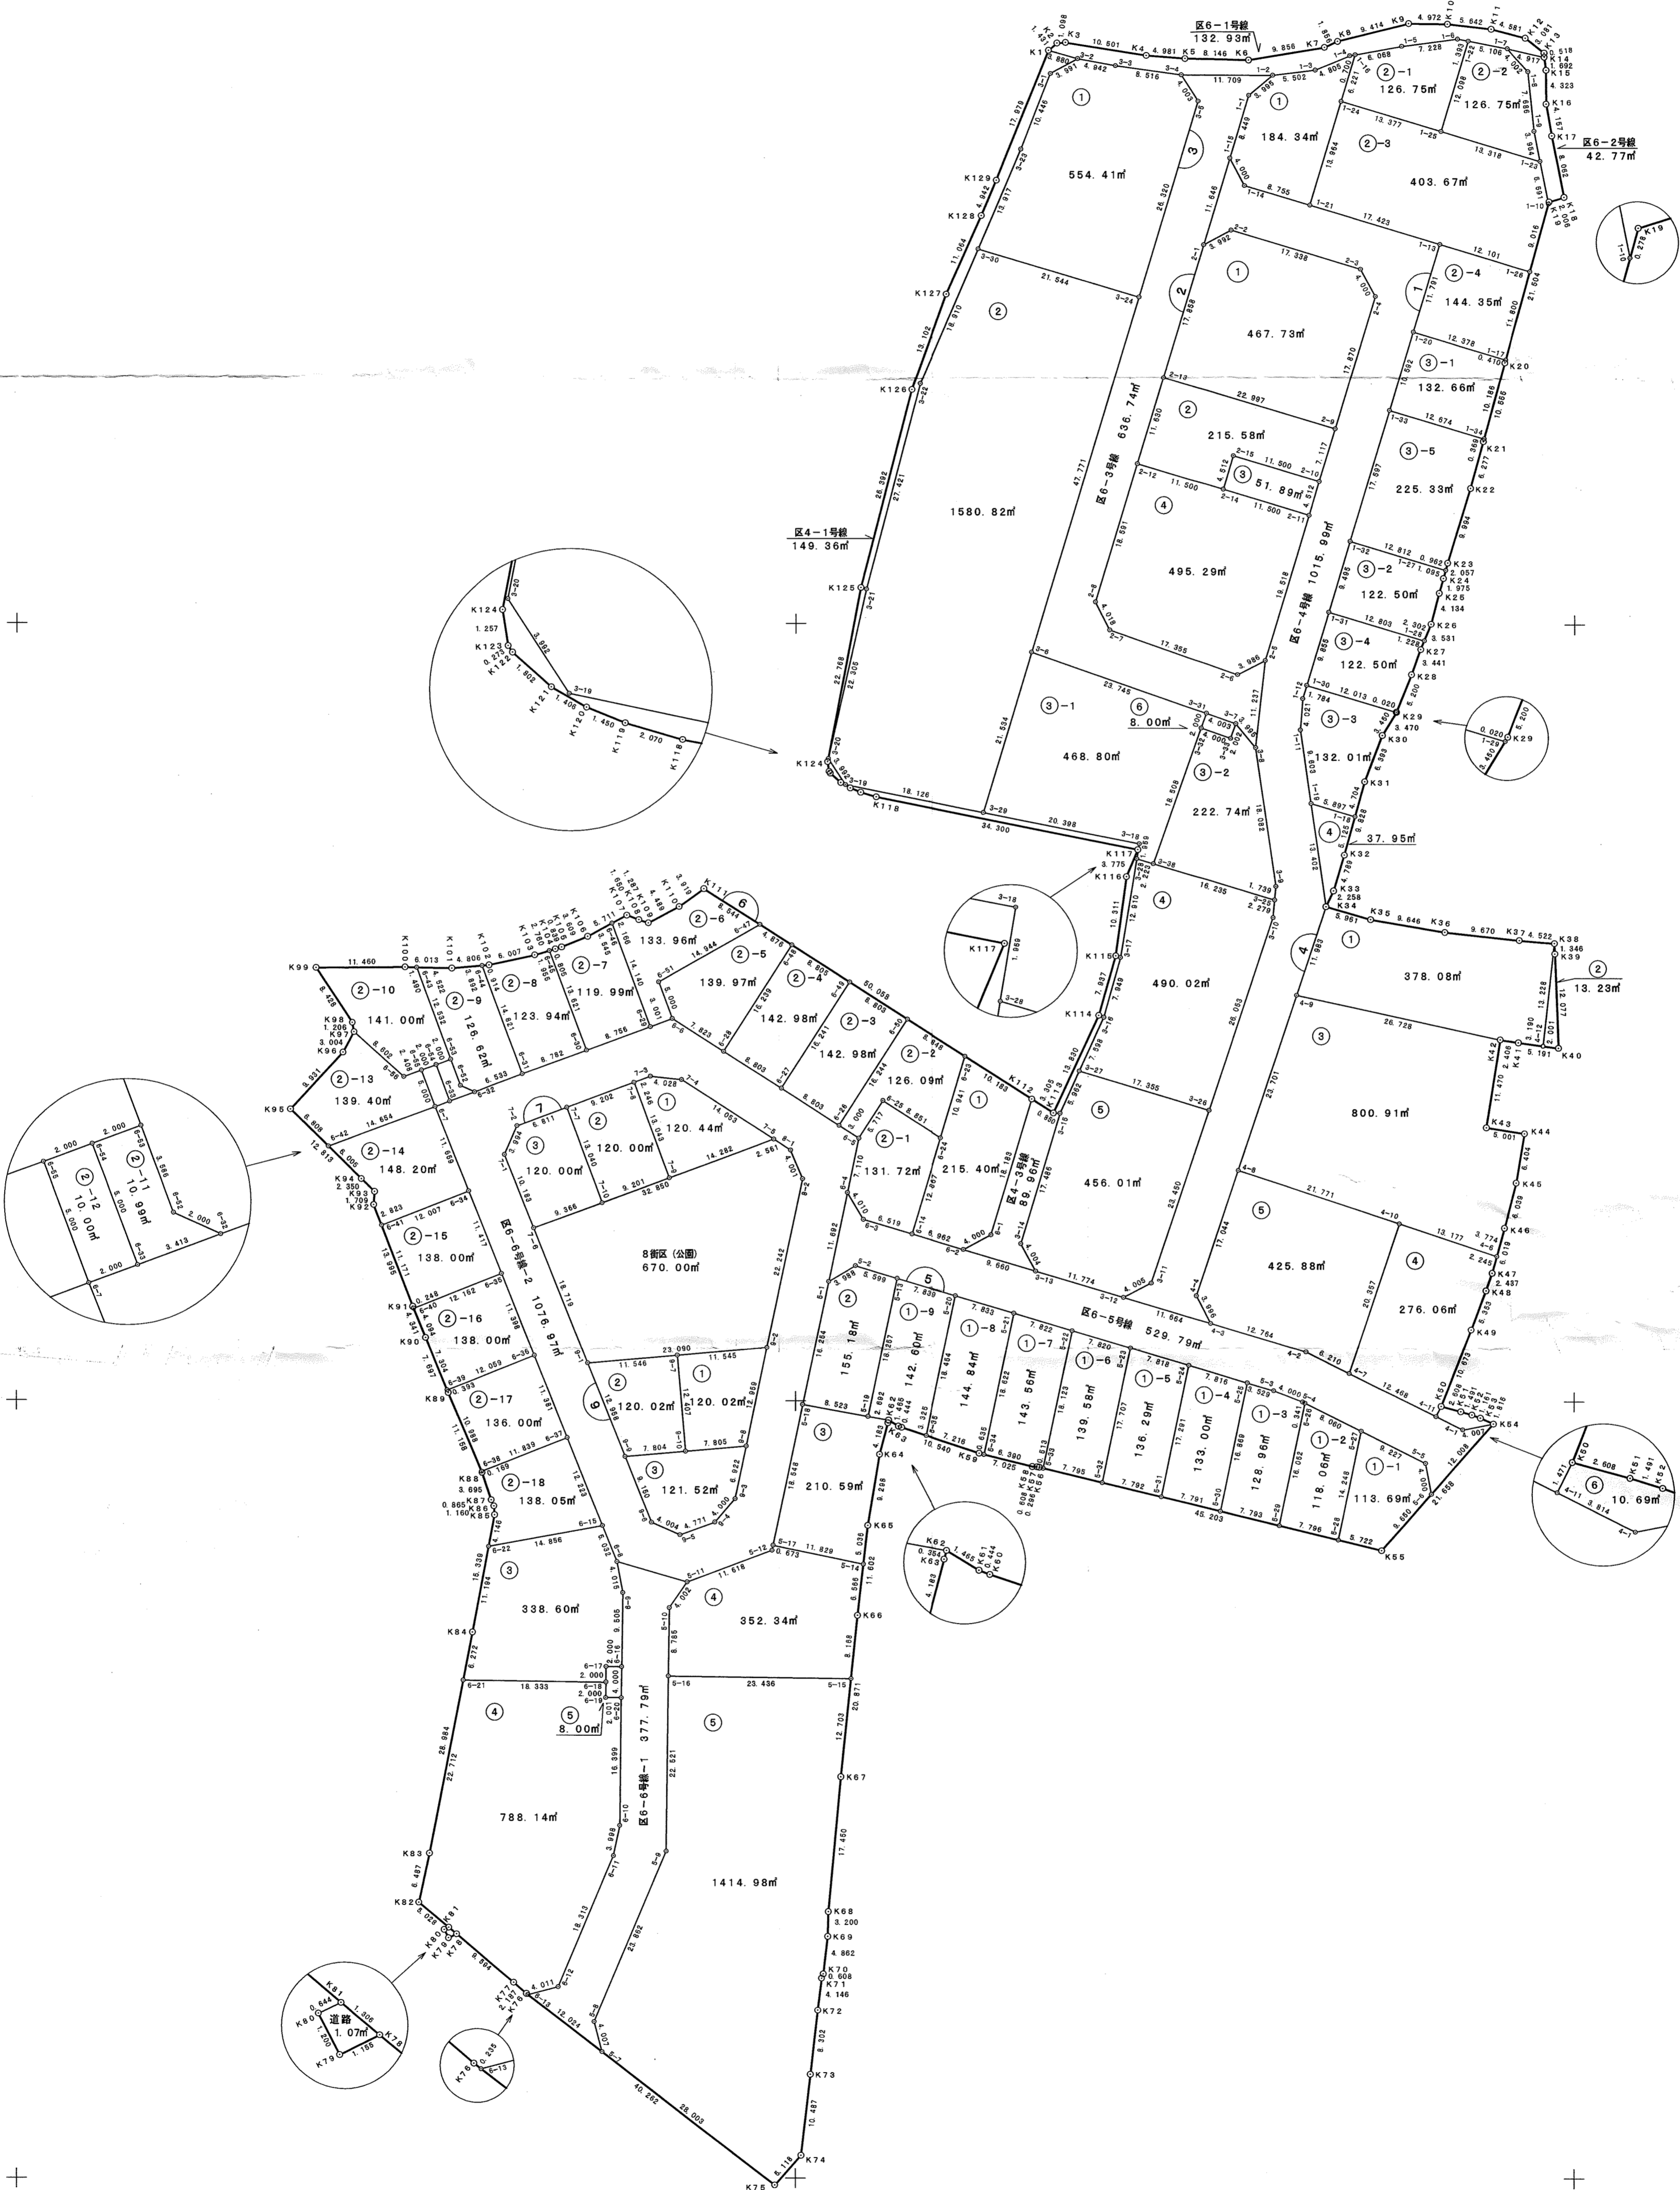


明石市上野土地区画整理事業 出来形確認測量図 縮尺 1:500

(世界測地系)


平成二十四年三月

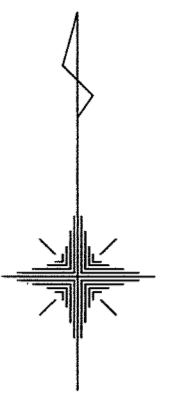

「この測量成果は、国土地理院長の助言をうけて得たものである  
(助言番号) 平23 近公 第337号」

昭和株式会社

明石市上野土地区画整理組合

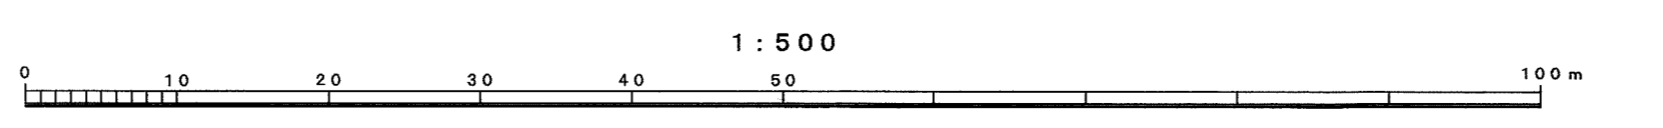

1:500